




地下1階平面図 S=1:100

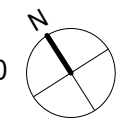

REVISION	
PROJECT	(仮称) 取手駅西口 自転車駐車場 新築工事
CLIENT	取手市
DESCRIPTION	B1F平面図 竣工図
DATE	2014.03.25
SCALE	1:50(A1)1:100(A3)
DWG NO.	A-06-01

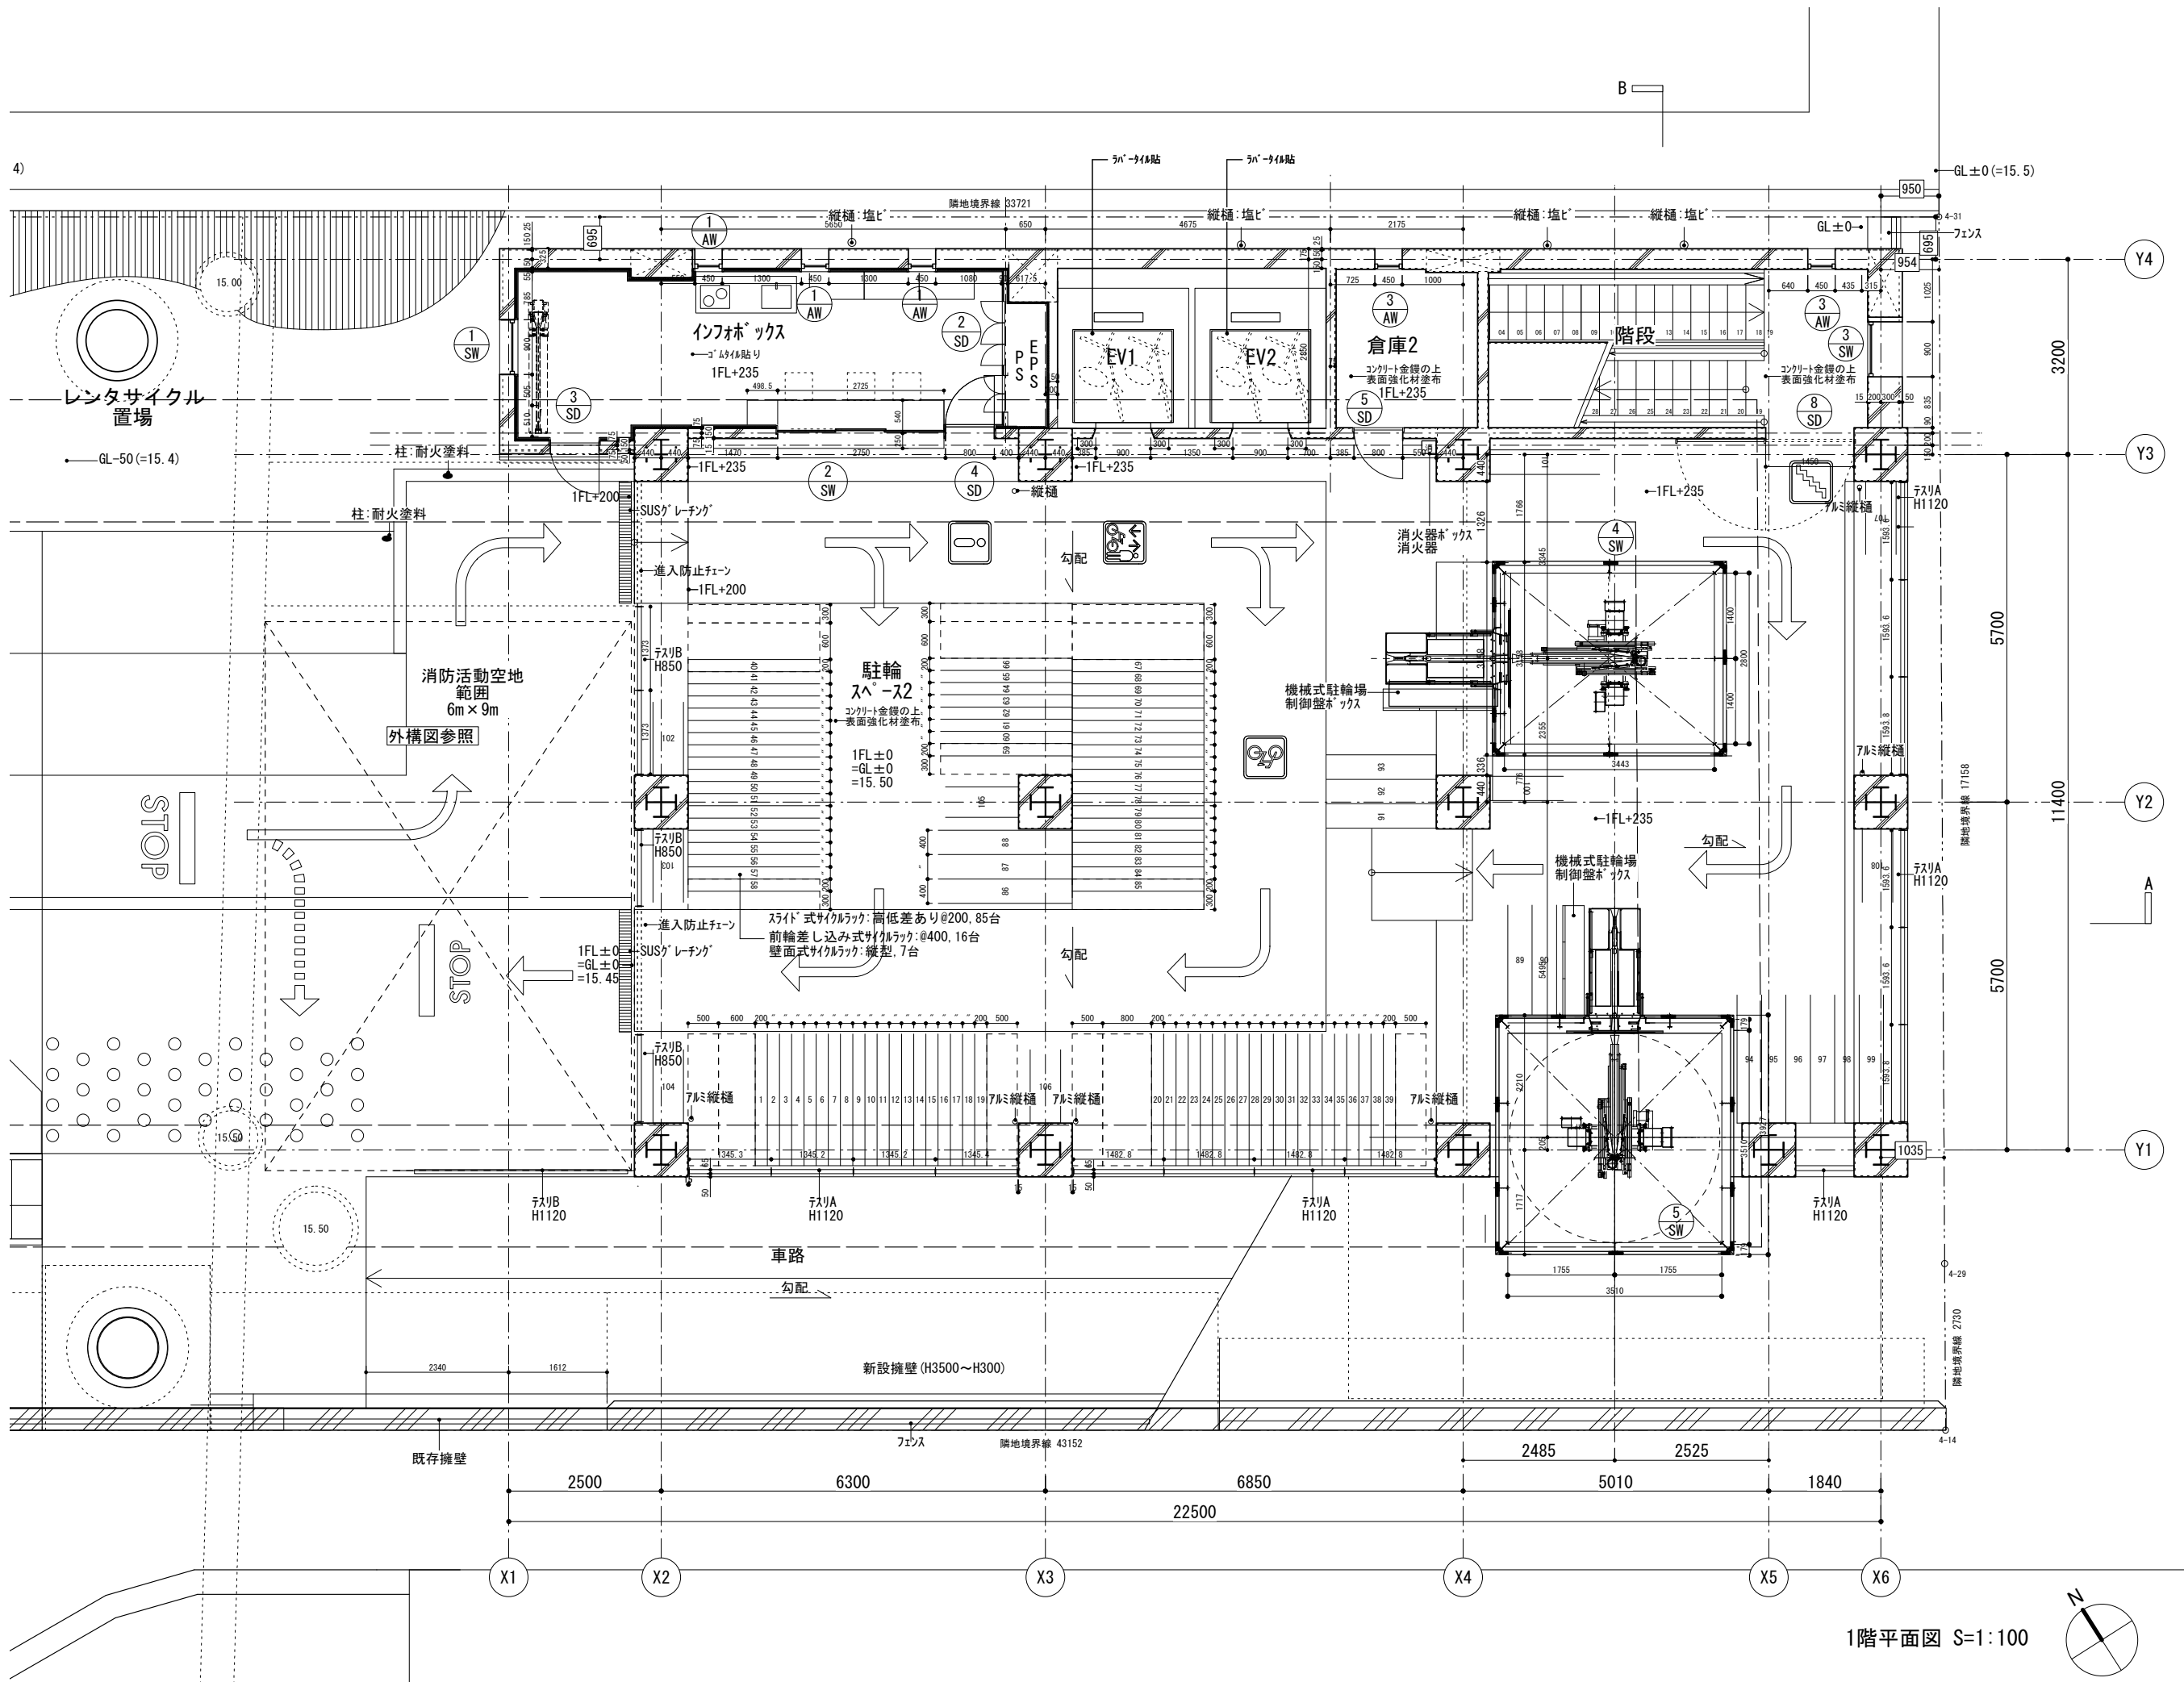

1階平面図 S=1:100

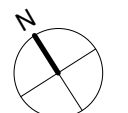

REVISION

PROJECT
 (仮称)
 取手駅西口
 自転車駐輪場
 新築工事


CLIENT
 取手市

DESCRIPTION
 1F平面図
 竣工図


DATE
 2014.03.25

SCALE
 1:50(A1)1:100(A3)


DWG NO.
 A-06-02

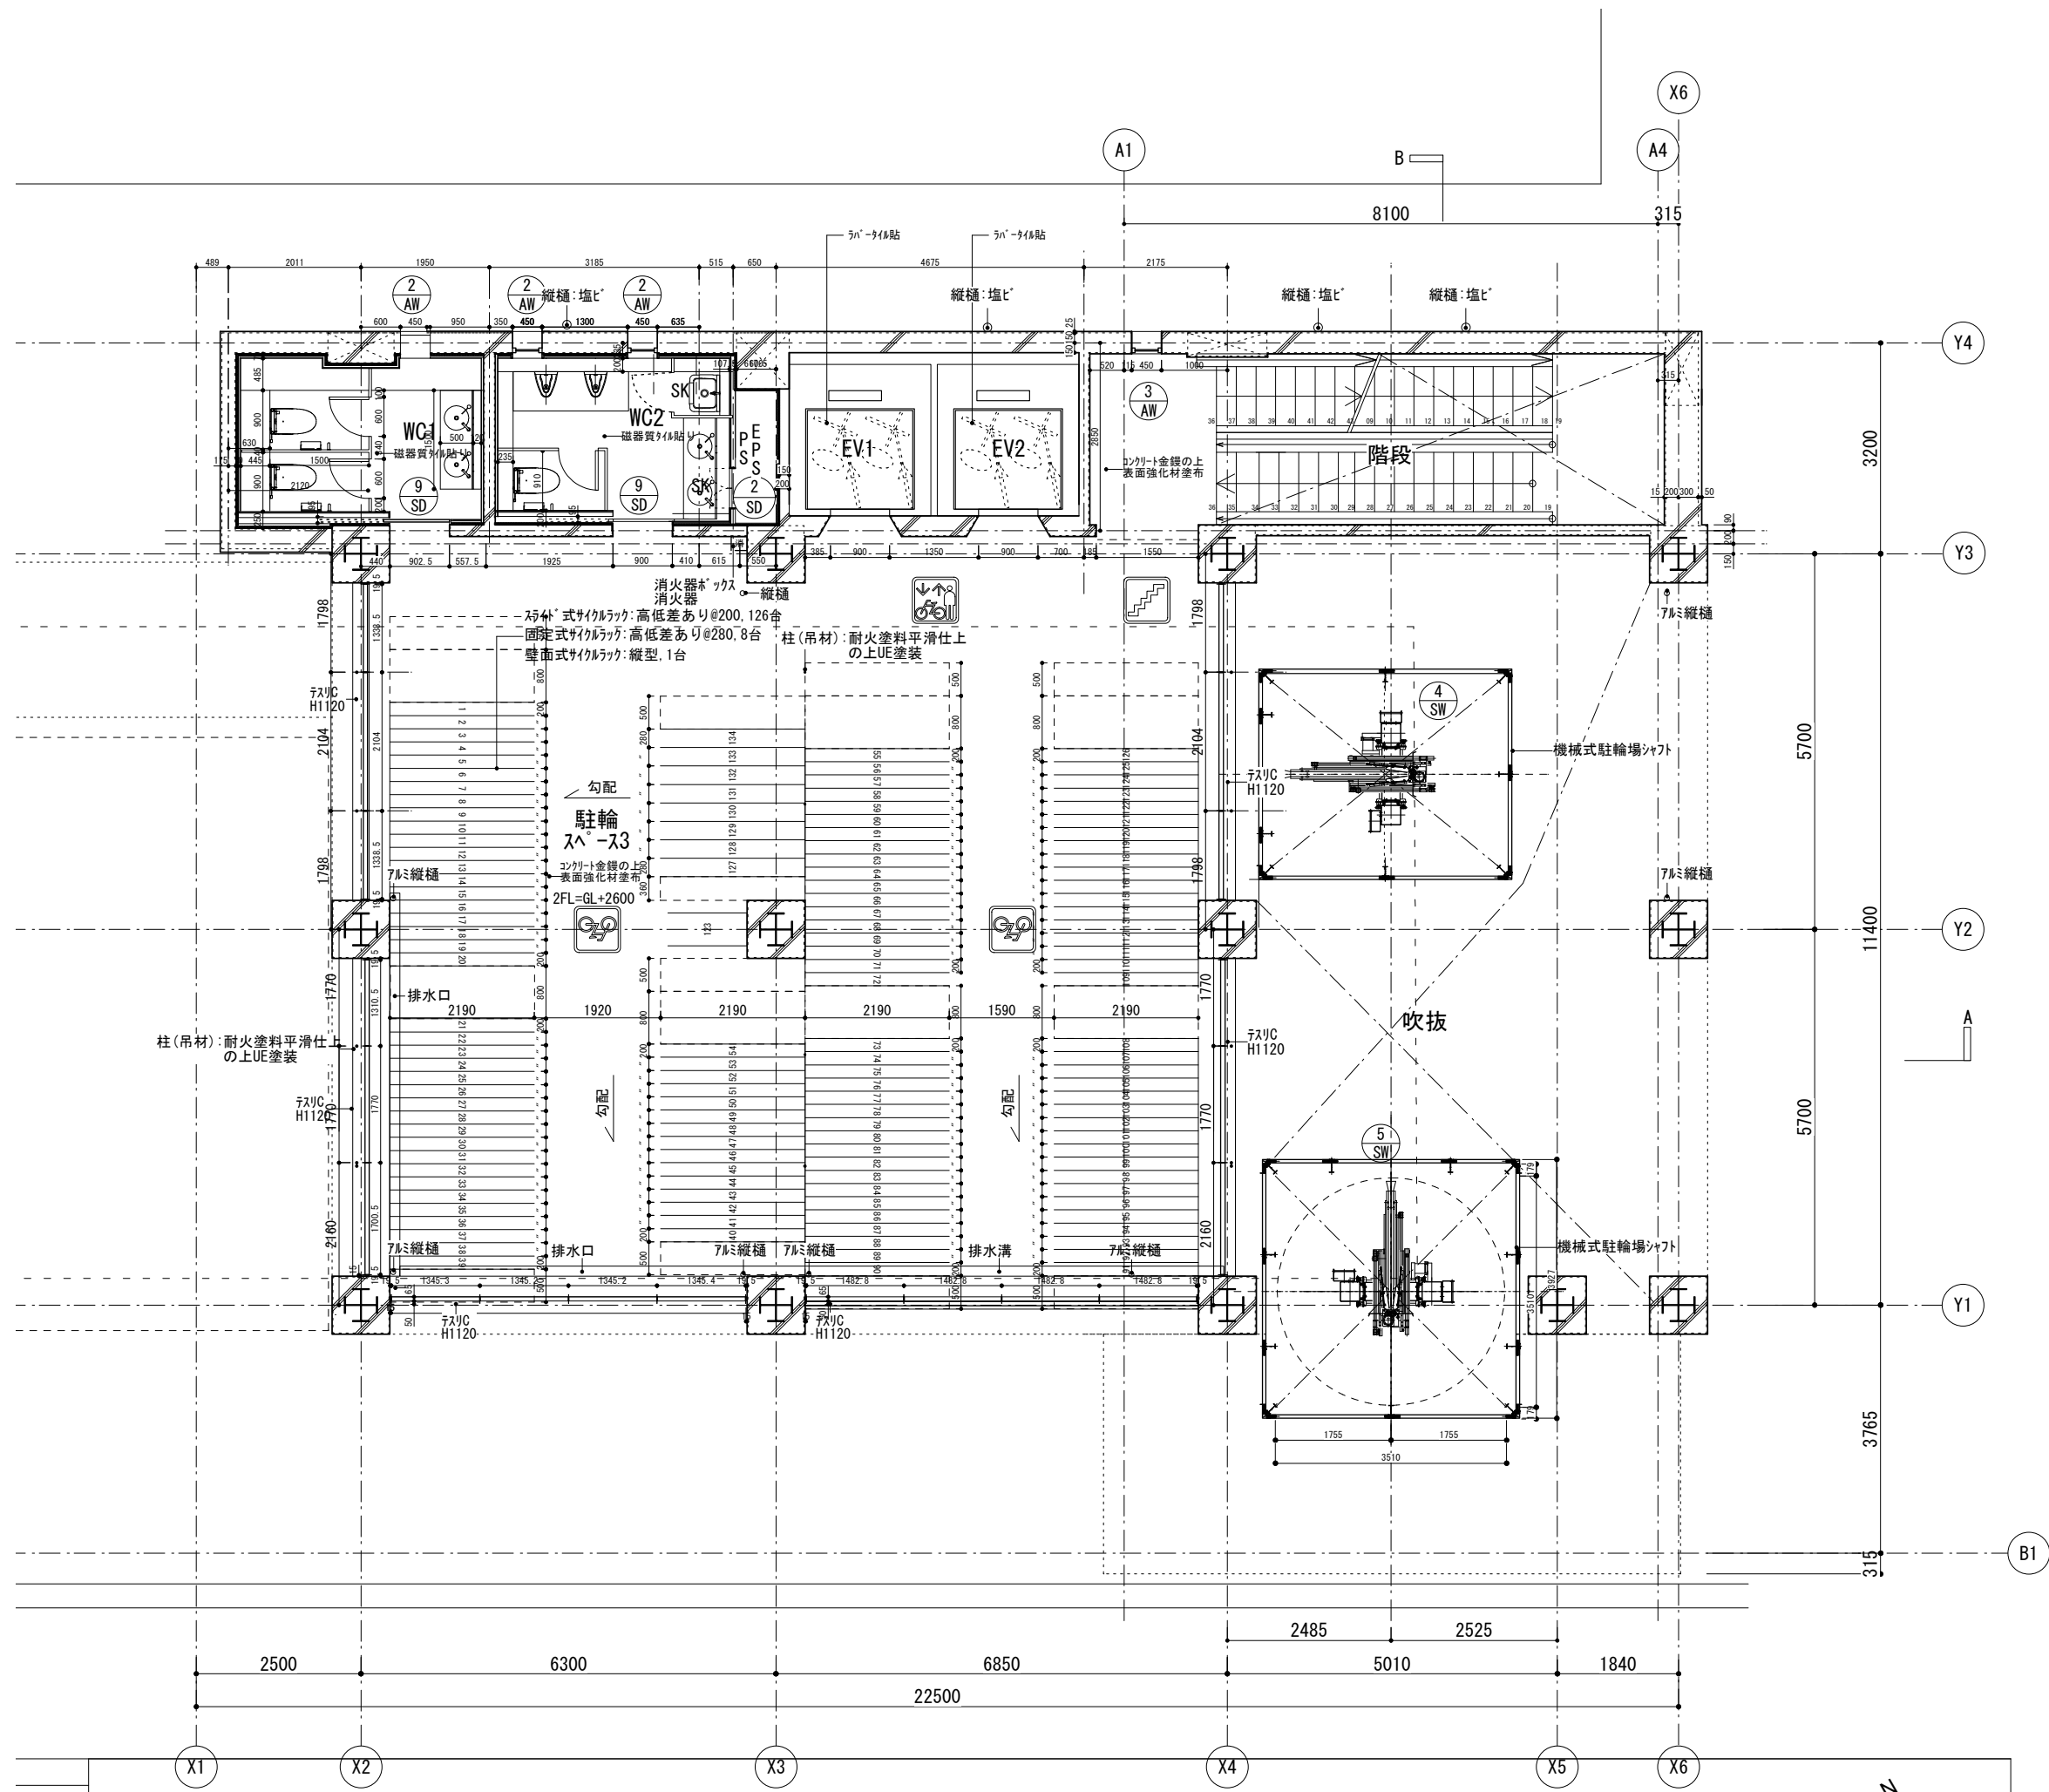

2階平面図 S=1:100

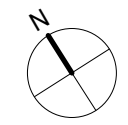

REVISION	
PROJECT	(仮称) 取手駅西口 自転車駐輪場 新築工事
CLIENT	取手市
DESCRIPTION	2F平面図 竣工図
DATE	2014.03.25
SCALE	1:50(A1)1:100(A3)
DWG NO.	A-06-03

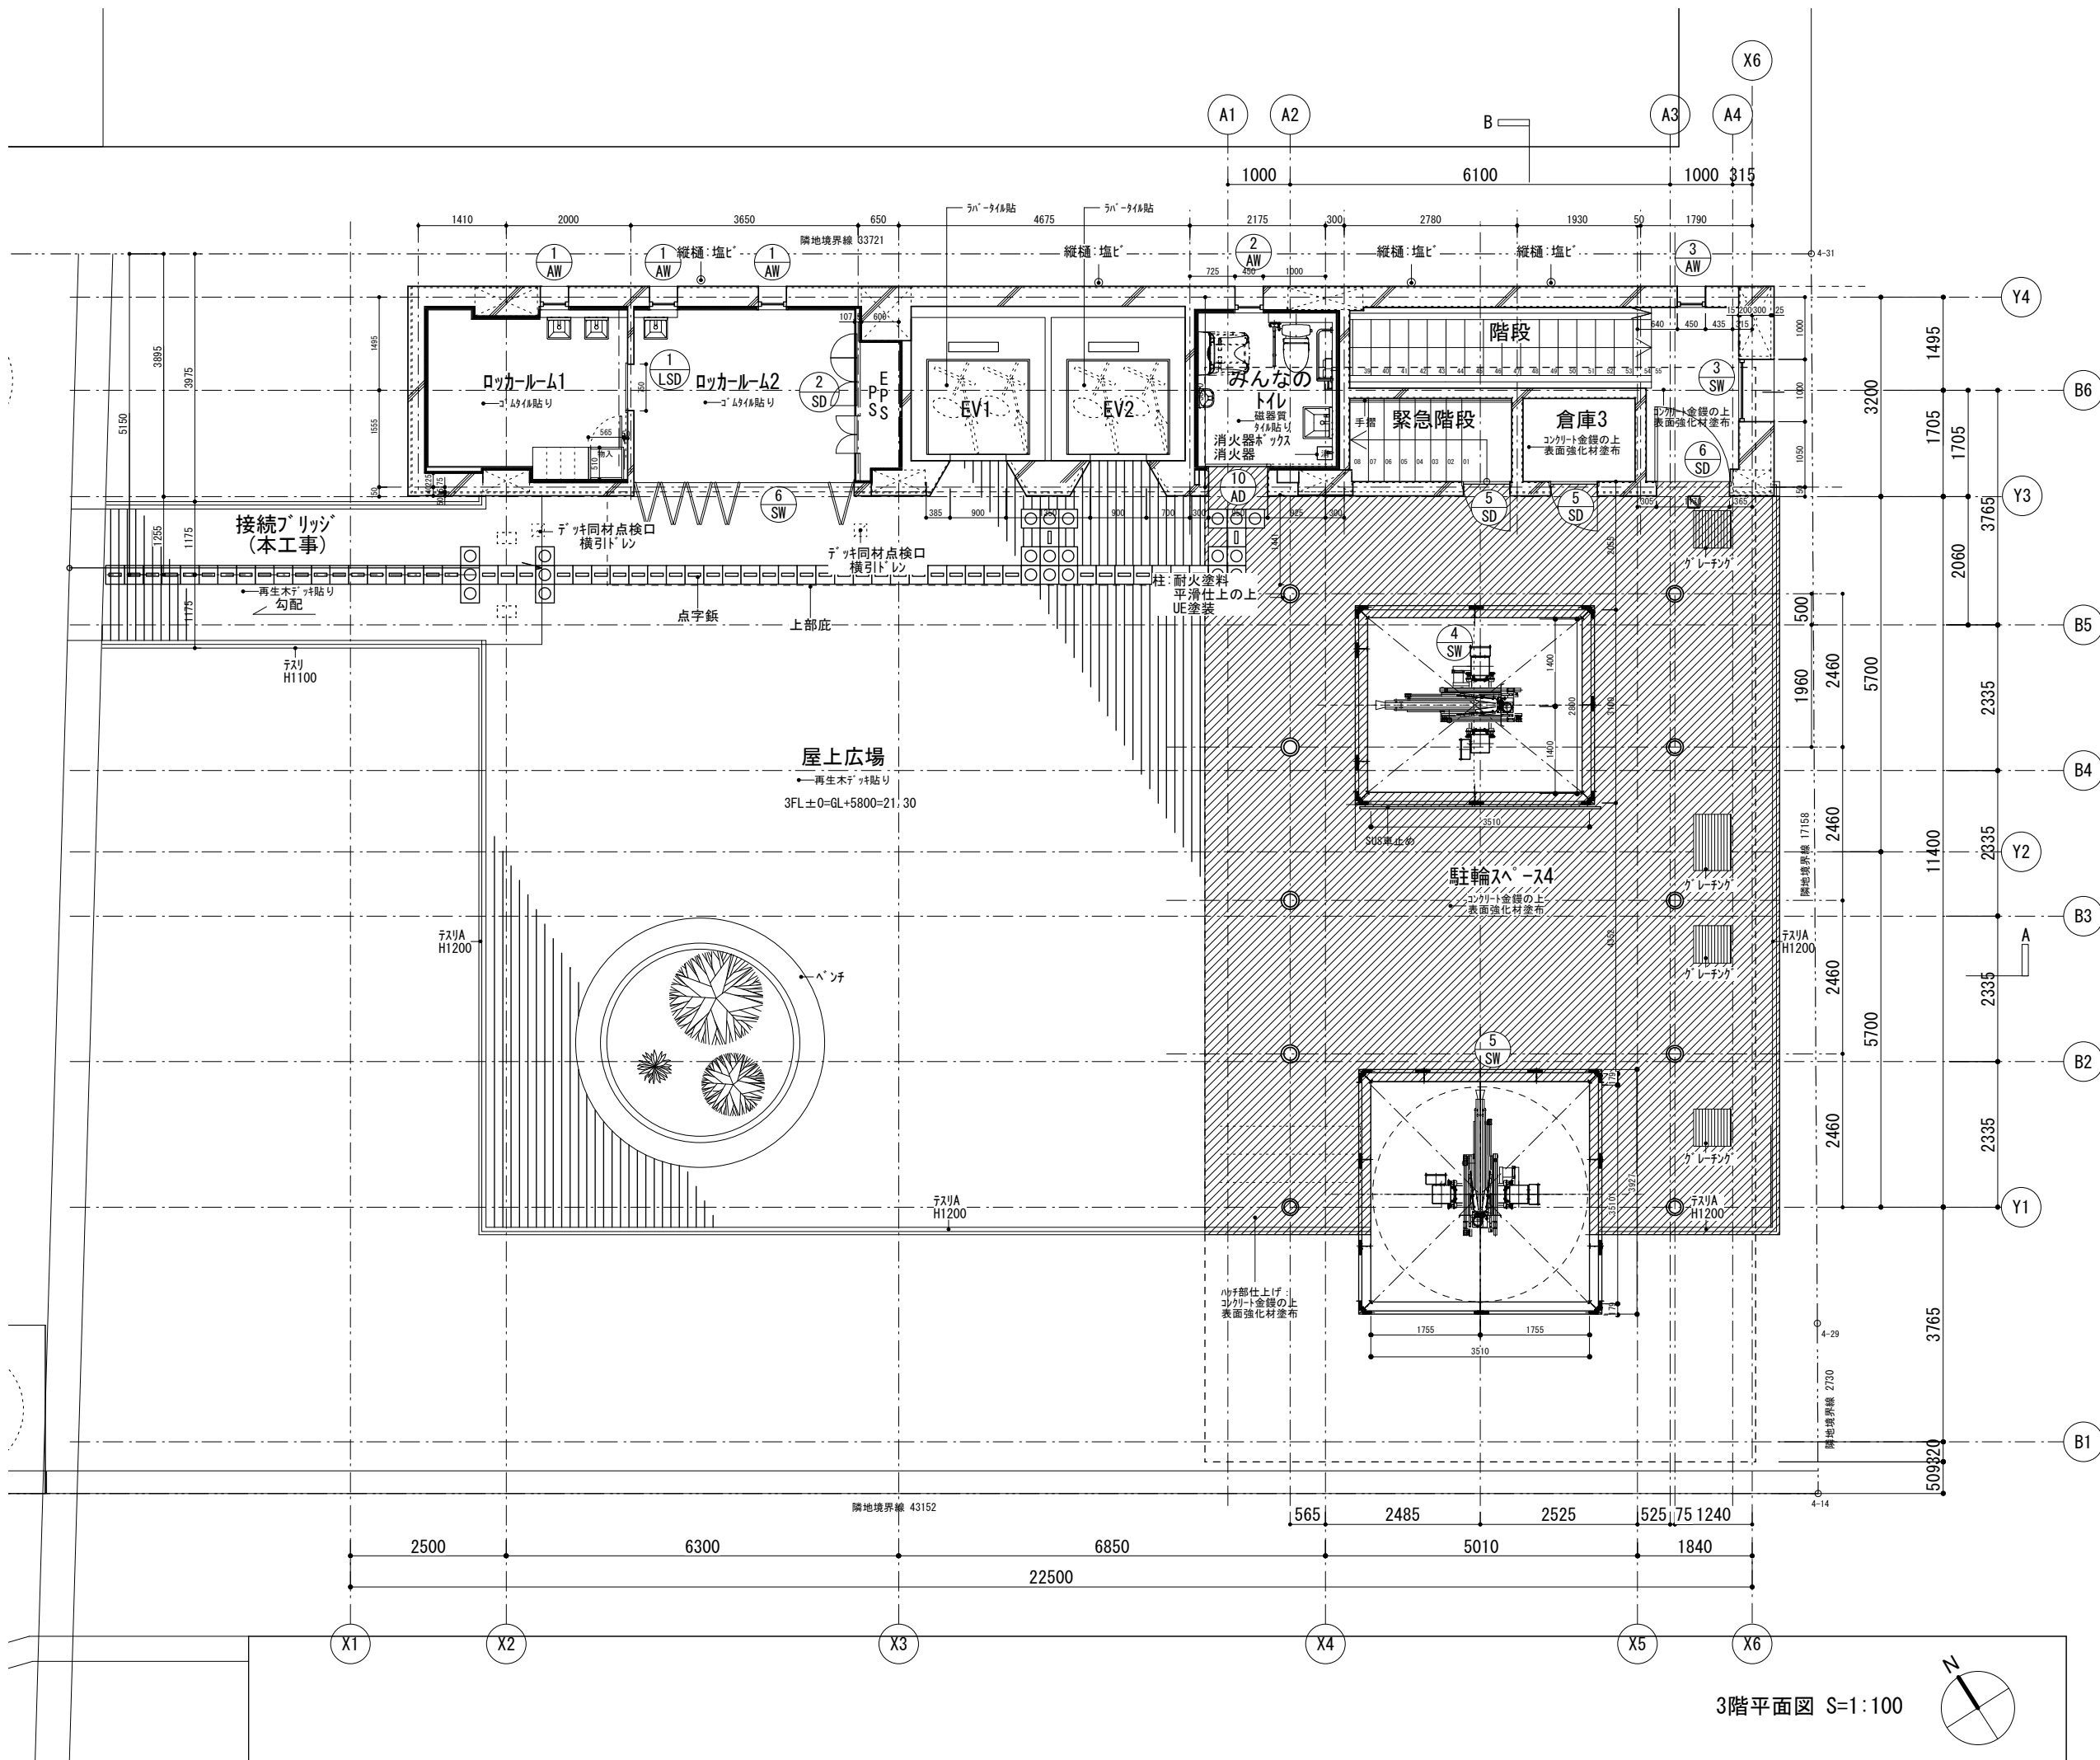

REVISION

PROJECT
 (仮称)
 取手駅西口
 自転車駐車場
 新築工事


CLIENT
 取手市

DESCRIPTION
 3F平面図
 竣工図

DATE
 2013.03.25

SCALE
 1:50(A1)1:100(A3)

DWG NO.
 A-06-04

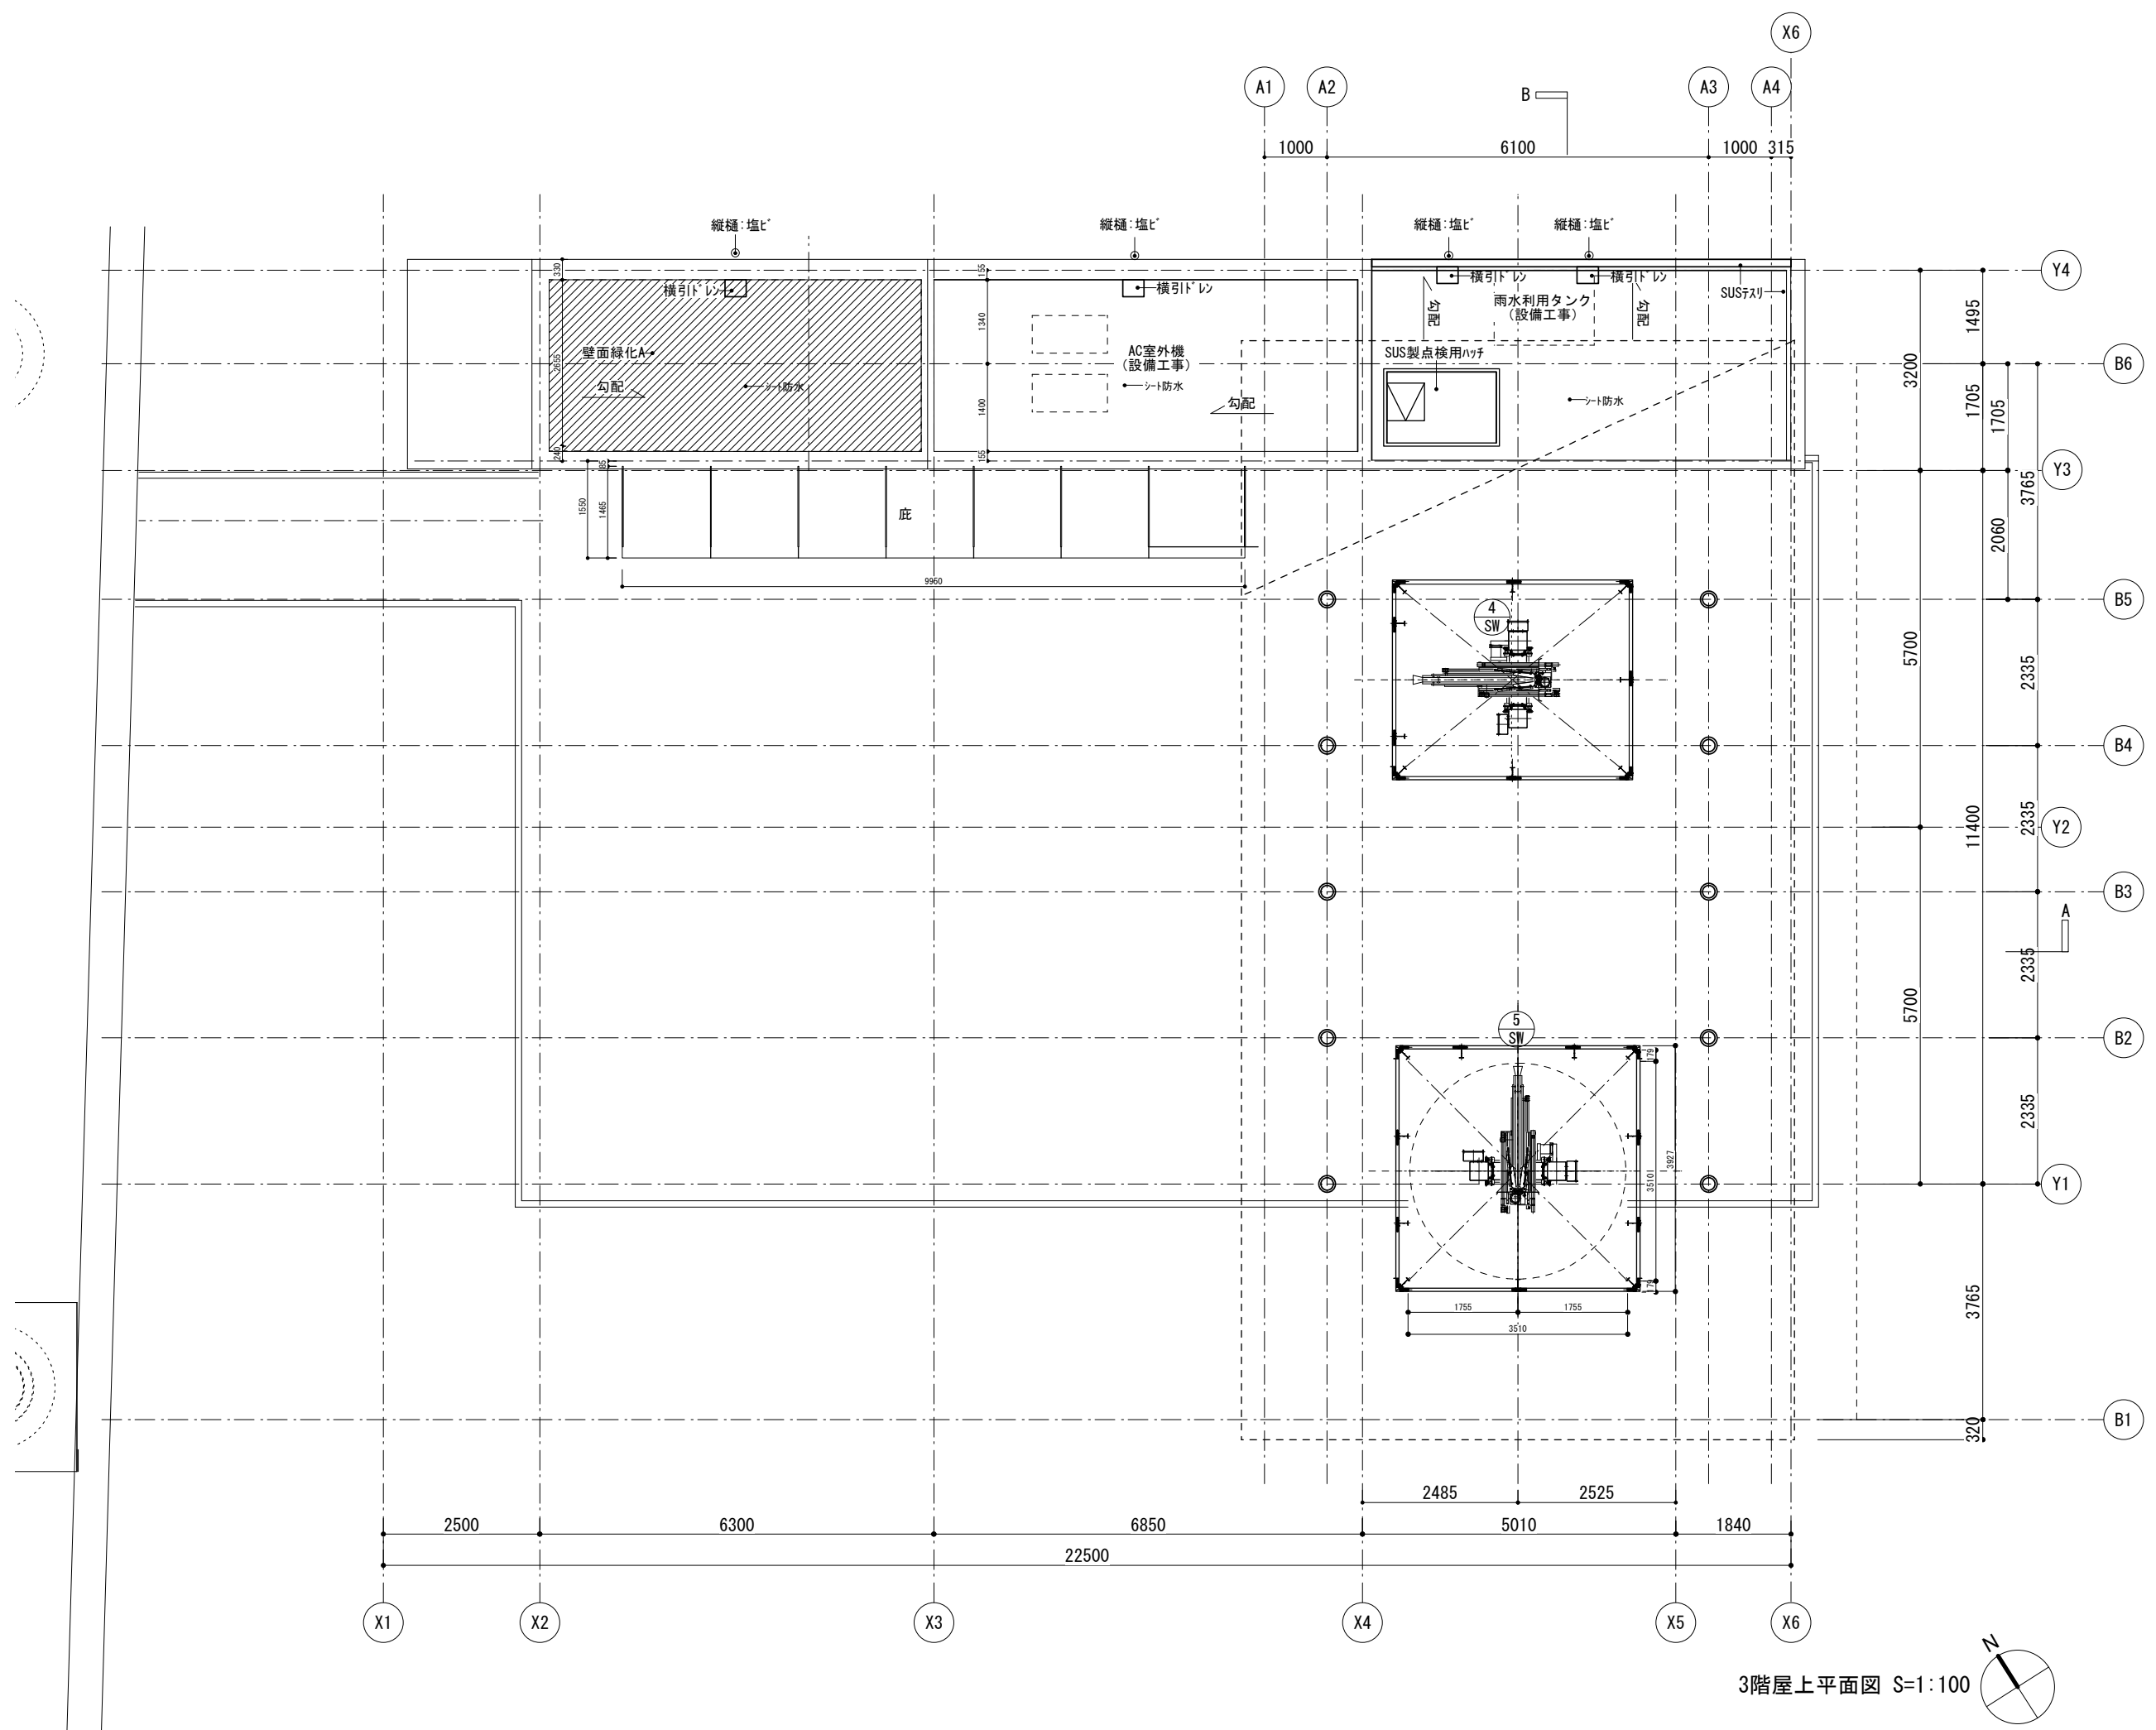

3階屋上平面図 S=1:100

REVISION

PROJECT (仮称)
取手駅西口
自転車駐車場
新築工事


CLIENT
取手市

DESCRIPTION
3F屋上平面図
竣工図


DATE
2014.03.25

SCALE
1:50(A1)1:100(A3)

DWG NO.
A-06-05

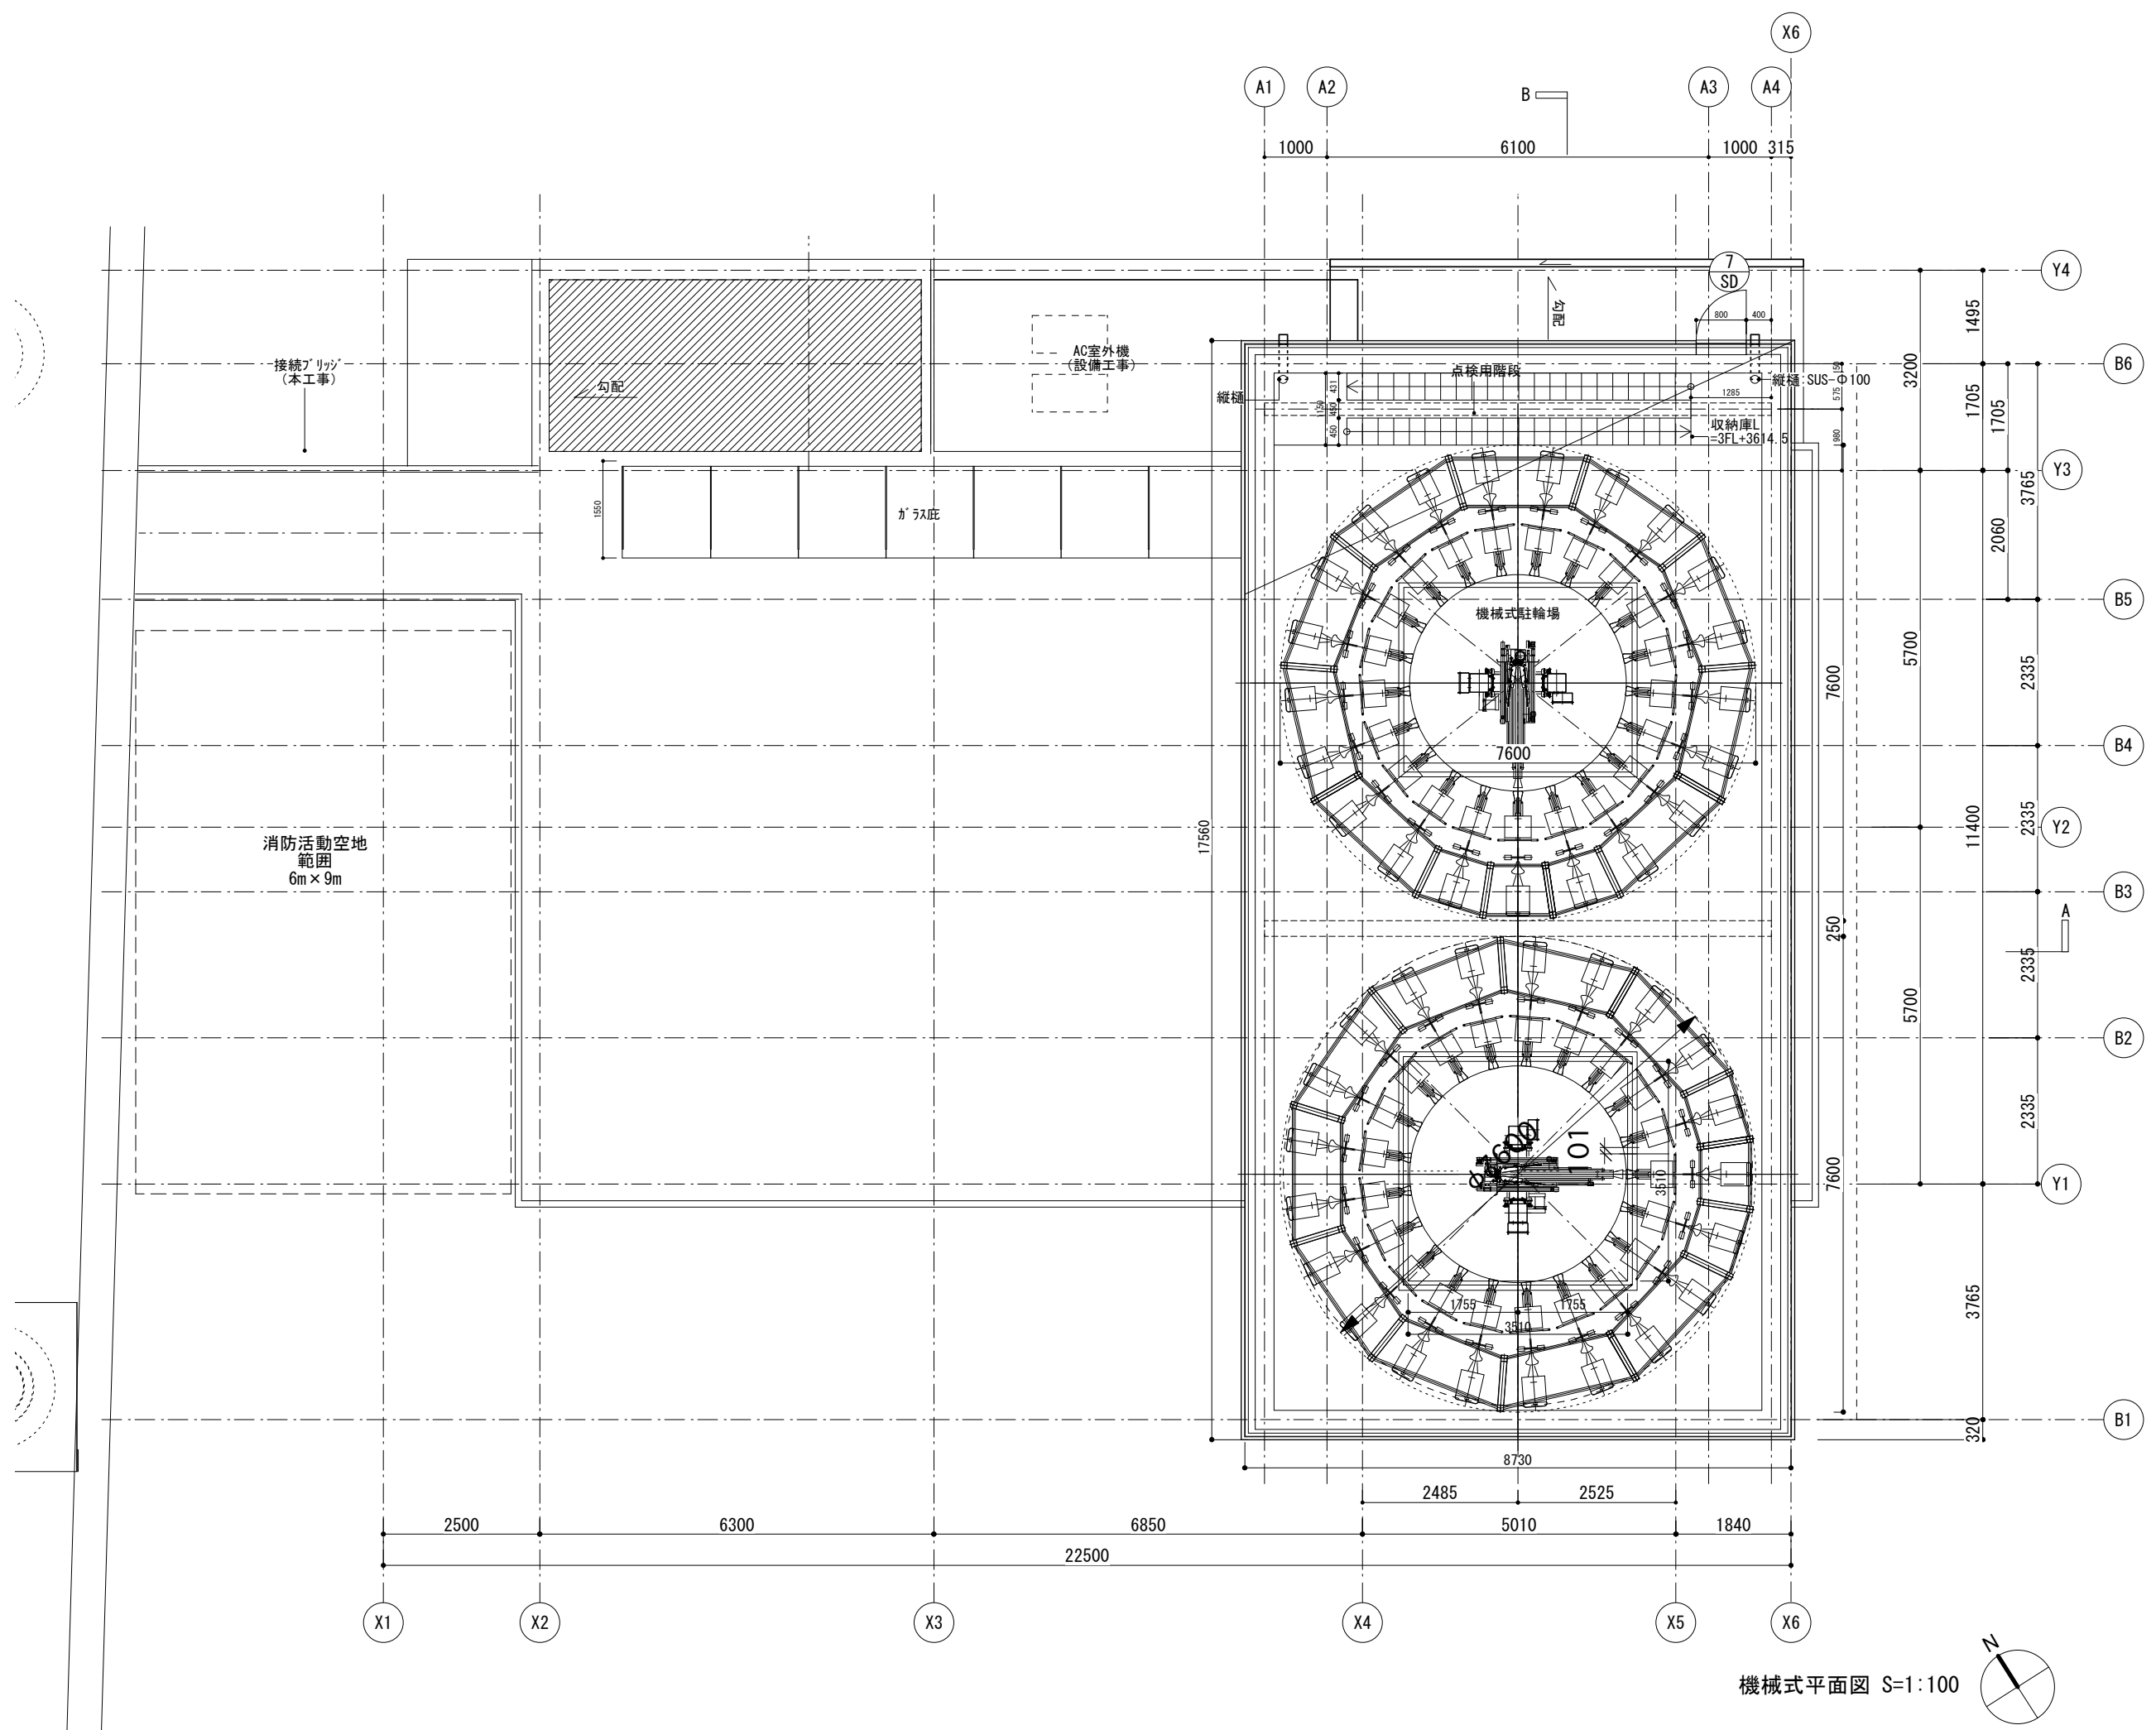

機械式平面図 S=1:100

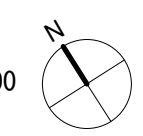

REVISION

PROJECT
 (仮称)
 取手駅西口
 自転車駐車場
 新築工事

CLIENT
 取手市

DESCRIPTION
 機械式駐輪場
 平面図
 竣工図

DATE
 2014.03.25

SCALE
 1:50(A1)1:100(A3)

DWG NO.
 A-06-06